
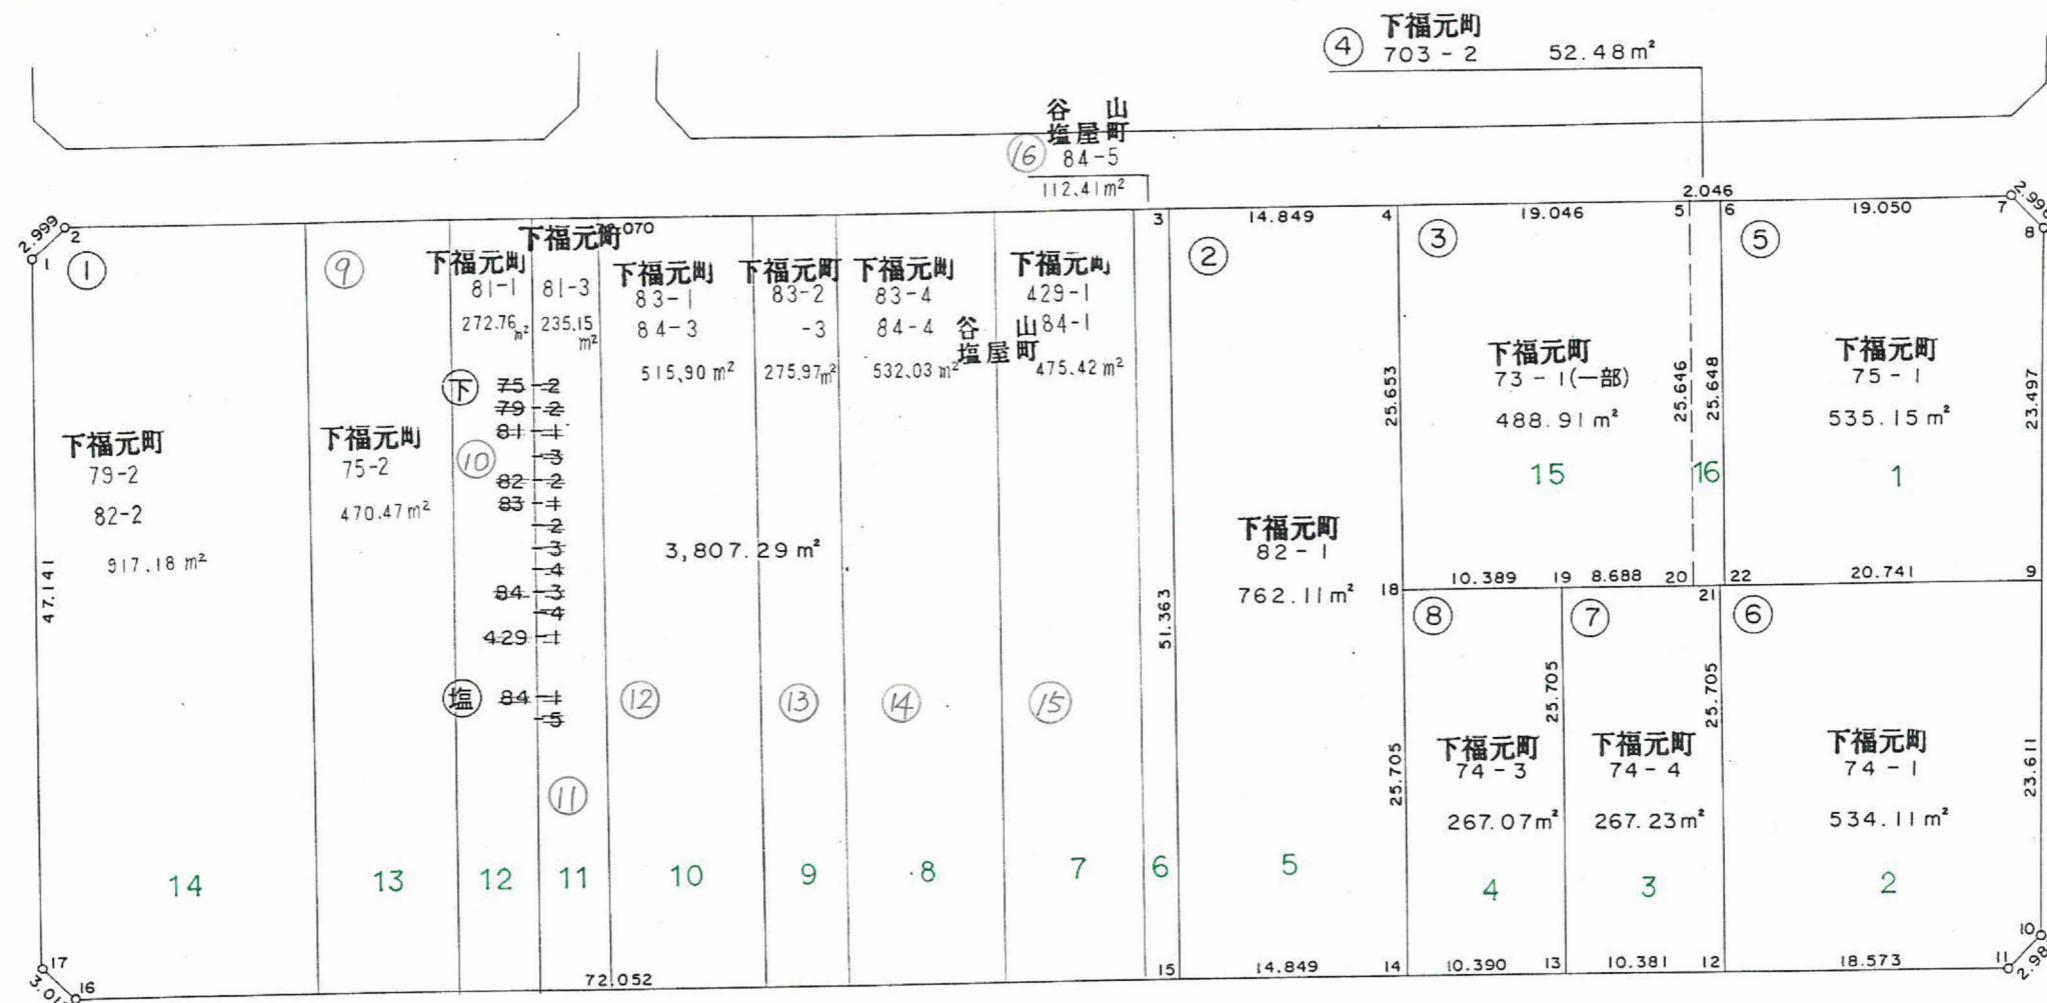


1 : 500

## 出来形確認原図

41BL 6,714.38 m<sup>2</sup>

町名	谷山中央5丁目
地番	(20)

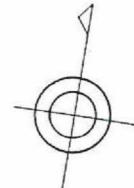

この図面等は、土地区画整理事業に関する参考資料として提供しています。  
○図面等は換地処分時のものであり、現在の状況とは異なる場合があります。  
○図面等によって、境界等が確定されるものではありません。

(3) (4) (5)  
20 21 22  
1.723 0.324  
(7) (6)