
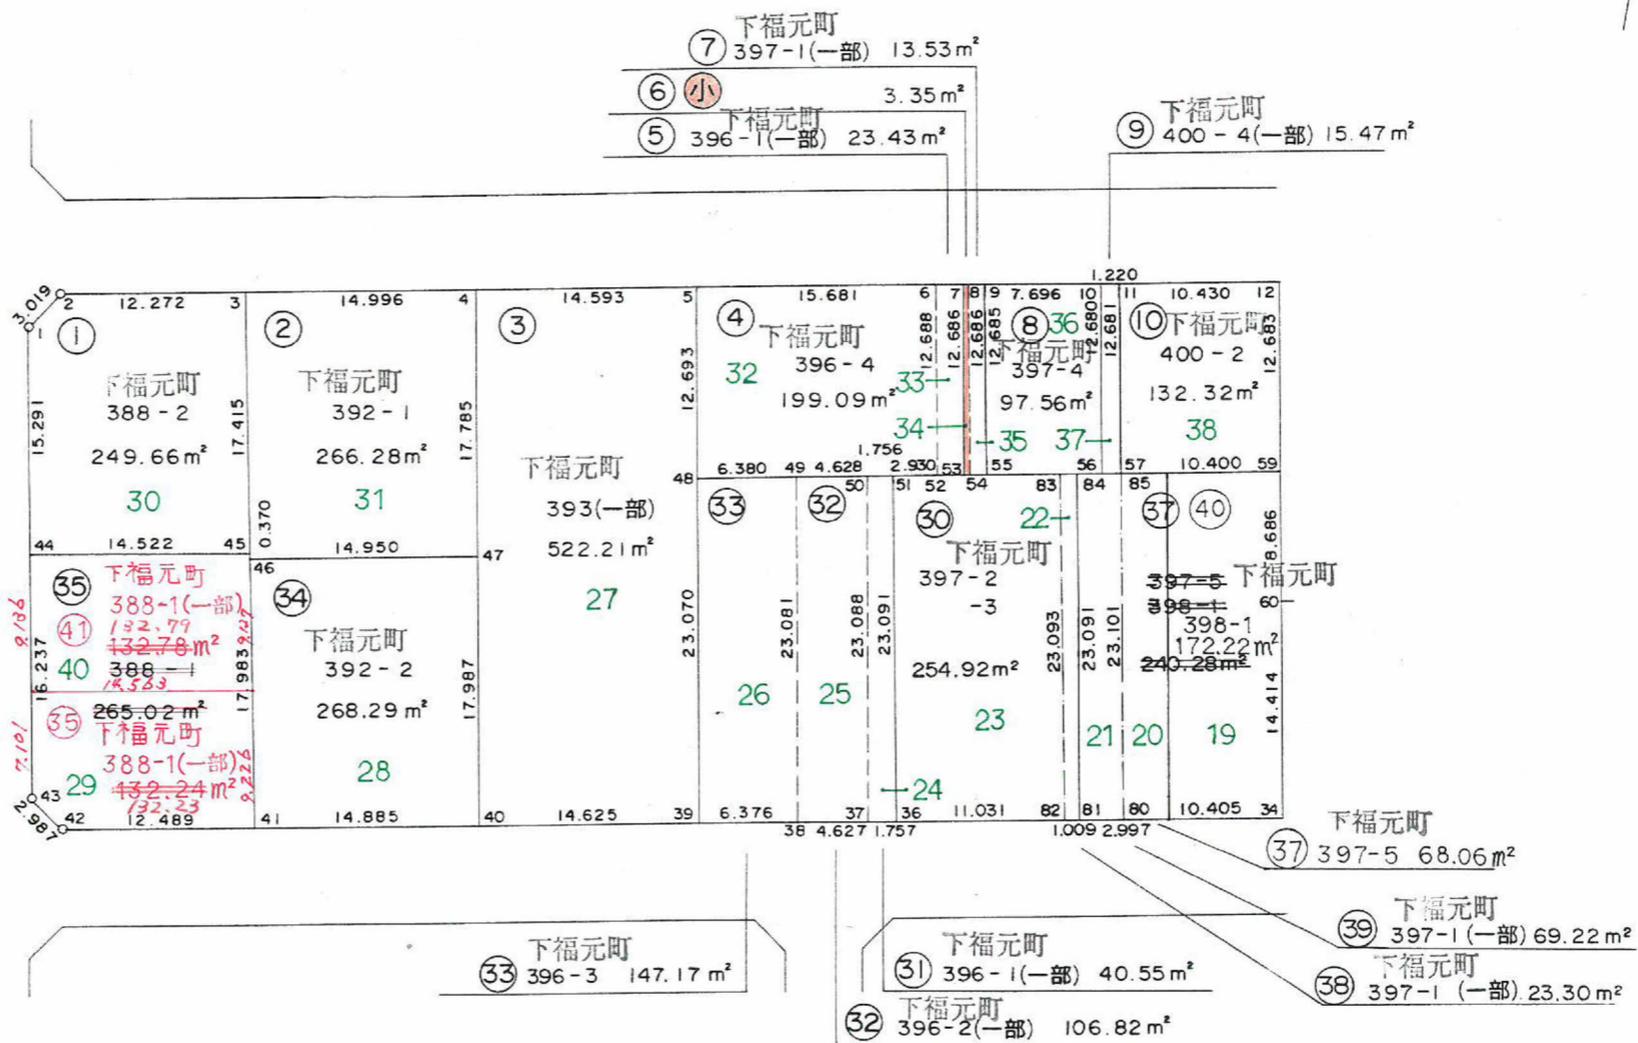
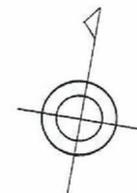


1:500

出来形確認原図


137(2-1)BL 6,228.00㎡



この図面等は、土地区画整理事業に関する参考資料として提供しています。
 ○図面等は換地処分時のものであり、現在の状況とは異なる場合があります。
 ○図面等によって、境界等が確定されるものではありません。

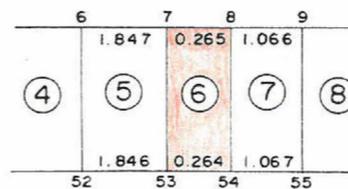

H/10.10.16
分割修正履歴

町名	谷山中央6丁目
地番	②

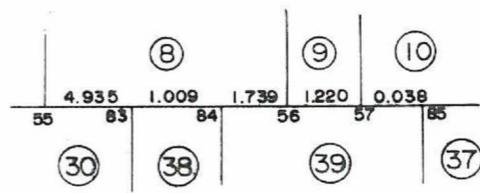

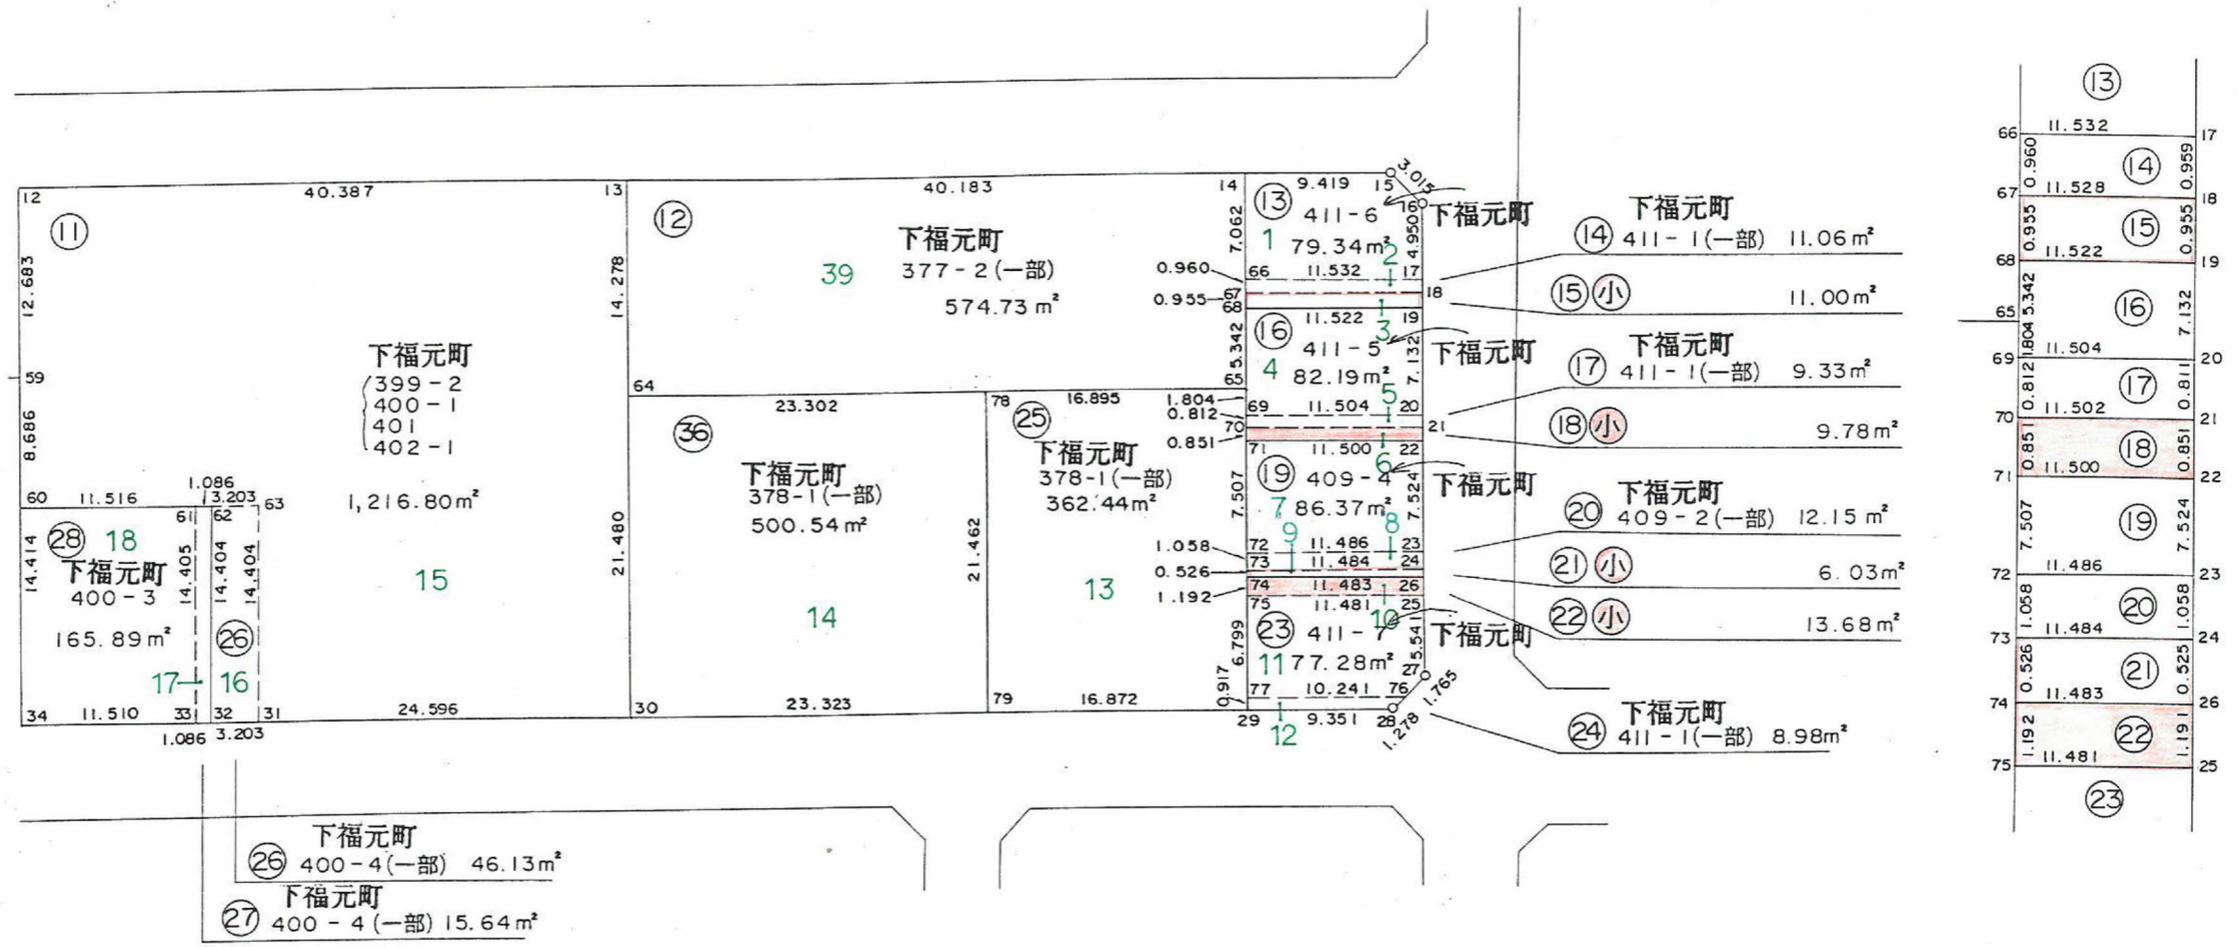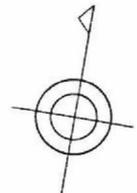

町名	谷山中央6丁目
地番	②

この図面等は、土地区画整理事業に関する参考資料として提供しています。
 ○図面等は換地処分時のものであり、現在の状況とは異なる場合があります。
 ○図面等によって、境界等が確定されるものではありません。