
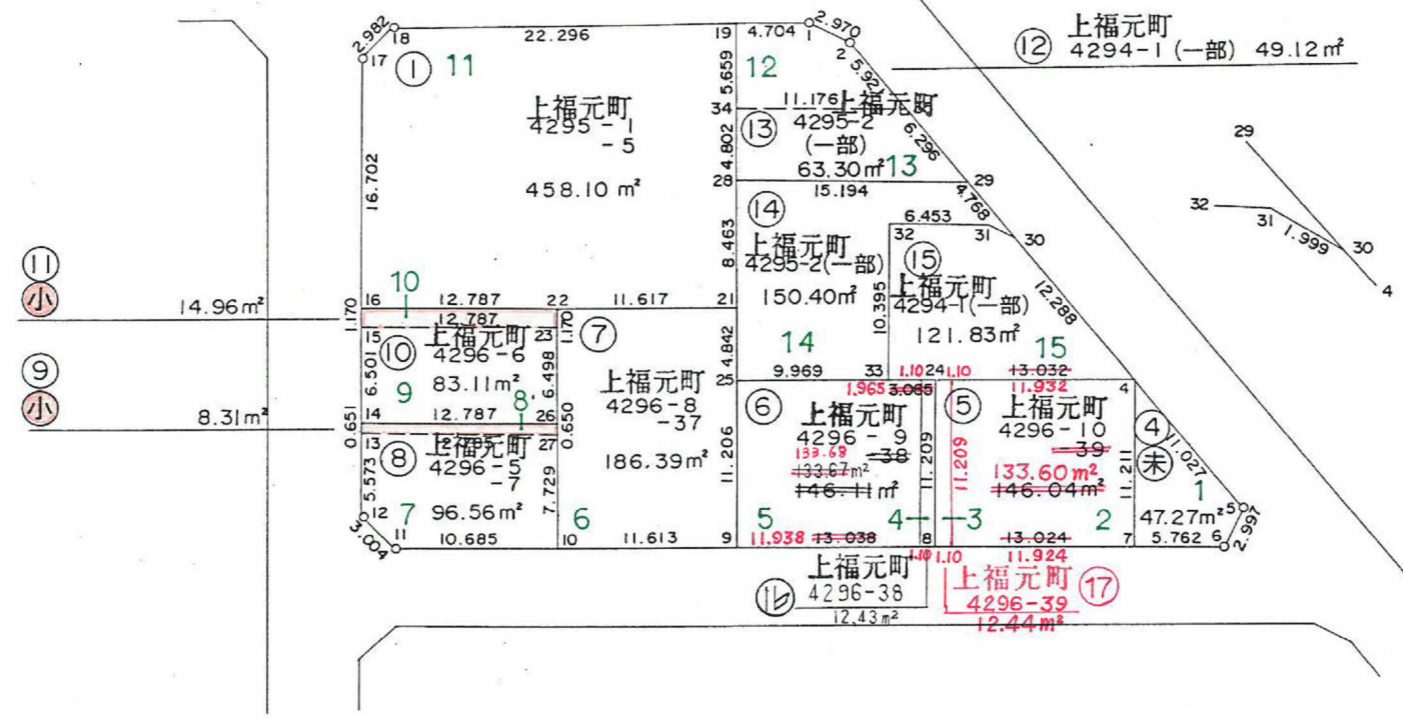


1:500

出来形確認原図

10 BL 1,571.56 m²

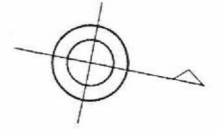

町名	谷山中央7丁目
地番	110

この図面等は、土地区画整理事業に関する参考資料として提供しています。
 ○図面等は換地処分時のものであり、現在の状況とは異なる場合があります。
 ○図面等によって、境界等が確定されるものではありません。